


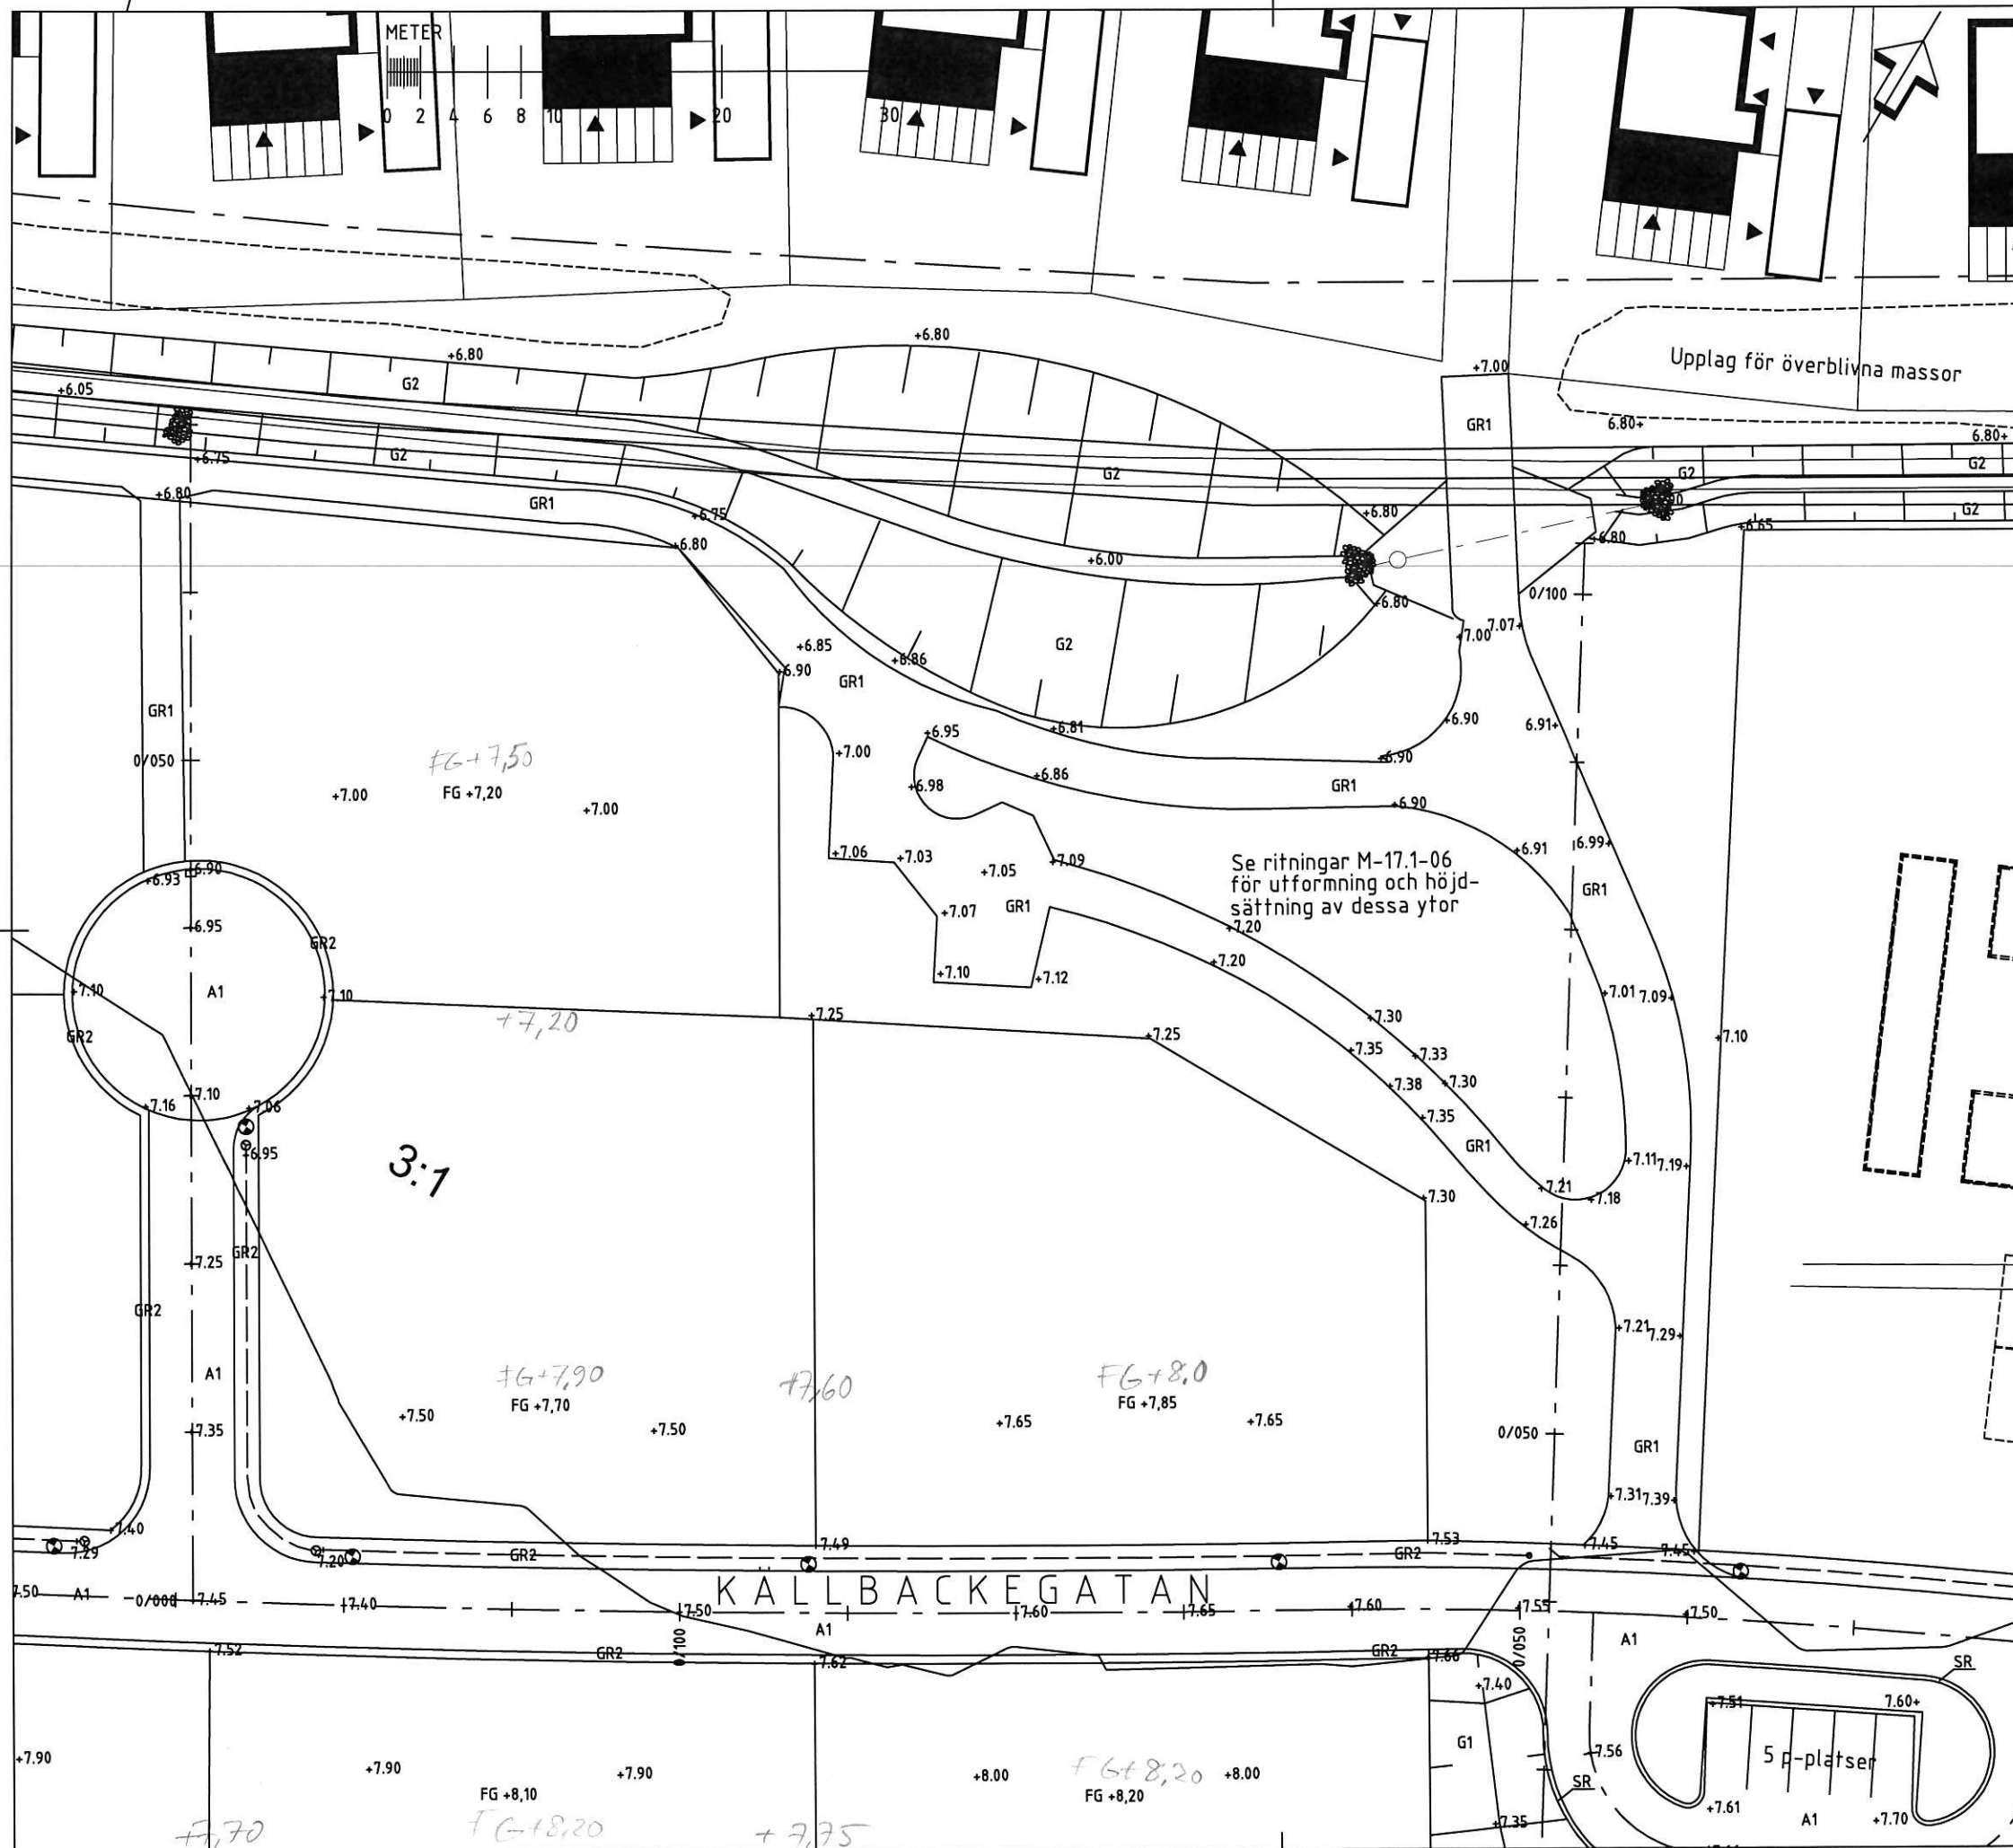

TECKENFÖRKLARING


- ARBETSRÄDESGRÄNS
- FASTIGHETSGRÄNS
- GRÄNS FÖR U-OMRÅDE, FÅR EJ BEBYGGAS
- ÄGSLAGSGRÄNS
- NIVÅKURVA - BEFINTLIG
- KÖRBANEKANT, MED SLÄNKRÖN OCH SLÄNFTOT - BEFINTLIG
- BELYSNINGSTOLPE - BEFINTLIG
- KÖRBANE, GÅNGBANE- OCH GÅNG/CYKELBANEKANT - PROJEKTERAD
- STÖDREMSA, 0,25m - PROJEKTERAD
- VÄGMITT MED LÄNGDMÄTNING - PROJEKTERAD
- DRÄNERINGSLEDNING, Ø160 - PROJEKTERAD
- SKÄLDIKE MED FLÖDESRIKTNING - PROJEKTERAD
- DIKE, MED SLÄNKRÖN OCH SLÄNFTOT - PROJEKTERAD
- MARKHÖJD - PROJEKTERAD
- MARKHÖJD SOM BEHÅLLS - PROJEKTERAD
- NIVÅ FÖR FÄRDIGT GOLV FÖR BYGGNADER - PROJEKTERAD
- DAGVATTENBRUNN MED GALLER - PROJEKTERAD
- DAGVATTENBRUNN MED KUPOLSIL - PROJEKTERAD
- RENSBRUNN - PROJEKTERAD
- VÄGSKYLT - PROJEKTERAD
- BELYSNINGSTOLPE - PROJEKTERAD
- EROSIONSSKYDD - PROJEKTERAD
- A1 ASFALTYTA, 500 mm ÖVERBYGGNAD, 40 mm ABT 11, 160/220 + 50 mm AG 16, 160/220
- A3 ASFALTYTA, 400 mm ÖVERBYGGNAD, 45 mm ABT 11, 160/220
- GR1 GRUS/STENMÖL, 50 mm STENMÖL 0-6 mm, 400 mm ÖVERBYGGNAD
- GR2 GENOMSLÄPPLIG YTA MAKADAM 16-32 mm
- GR3 GRUS/MAKADAMYTA, 150 mm MAKADAM 8-16 mm, 150 mm ÖVERBYGGNAD
- GR4 GRUSYTA, FÖRBEREDS FÖR FRAMTIDA ASFALTERING MED FÖRST. LAGER OCH BÄRLAGER GRUS
- G1 GRÄSYTA, 100 VÄXTJORD, SÄDD PARKBLANDNING
- G2 GRÄSYTA, 100 VÄXTJORD, SÄDD ÄNGSBLANDNING

FÖRKLARINGAR

SE MARKBEHANDLINGSPLAN, GRÖNYTOR FÖR MER DETALJERAD BESKRIVNING AV YTSKIKT OCH PLANTERINGAR



ANMÄRKNING

KOORDNATSYSTEM SWEREF 99 1630
HÖJDSYSTEM RH00

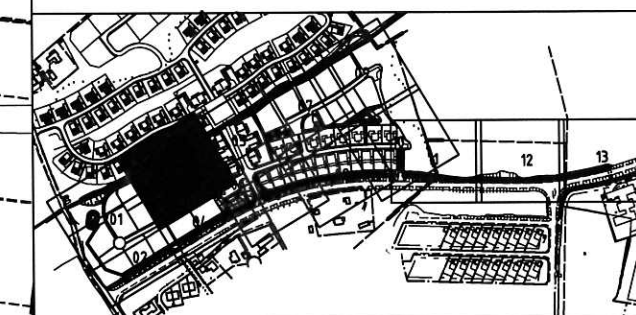

RELATIONSITNING 2011-05-31

PROJEKT	STATUS	REVISION	REVISIONSÄND	REVISIONSÄND	REVISIONSÄND
RELATIONSITNING	2011-05-31	CEO			
UPPDRAGS NR	10112	KL			
DATUM	2010-09-30	KL			
ANSVARIG	KL				
PROJEKT	GOTÖ, ETAPP 1				
STATUS	VÄSTERÅS				
REVISION	MARKENTREPRENAD				
REVISIONSÄND	MARKBEHANDLINGSPLAN, DEL 3				
REVISIONSÄND	1:200				
REVISIONSÄND	M-16.1-03				
REVISIONSÄND	A				

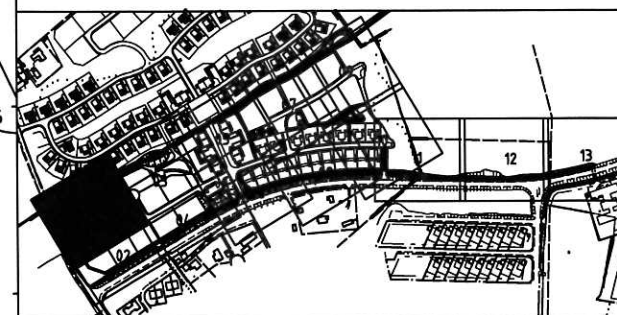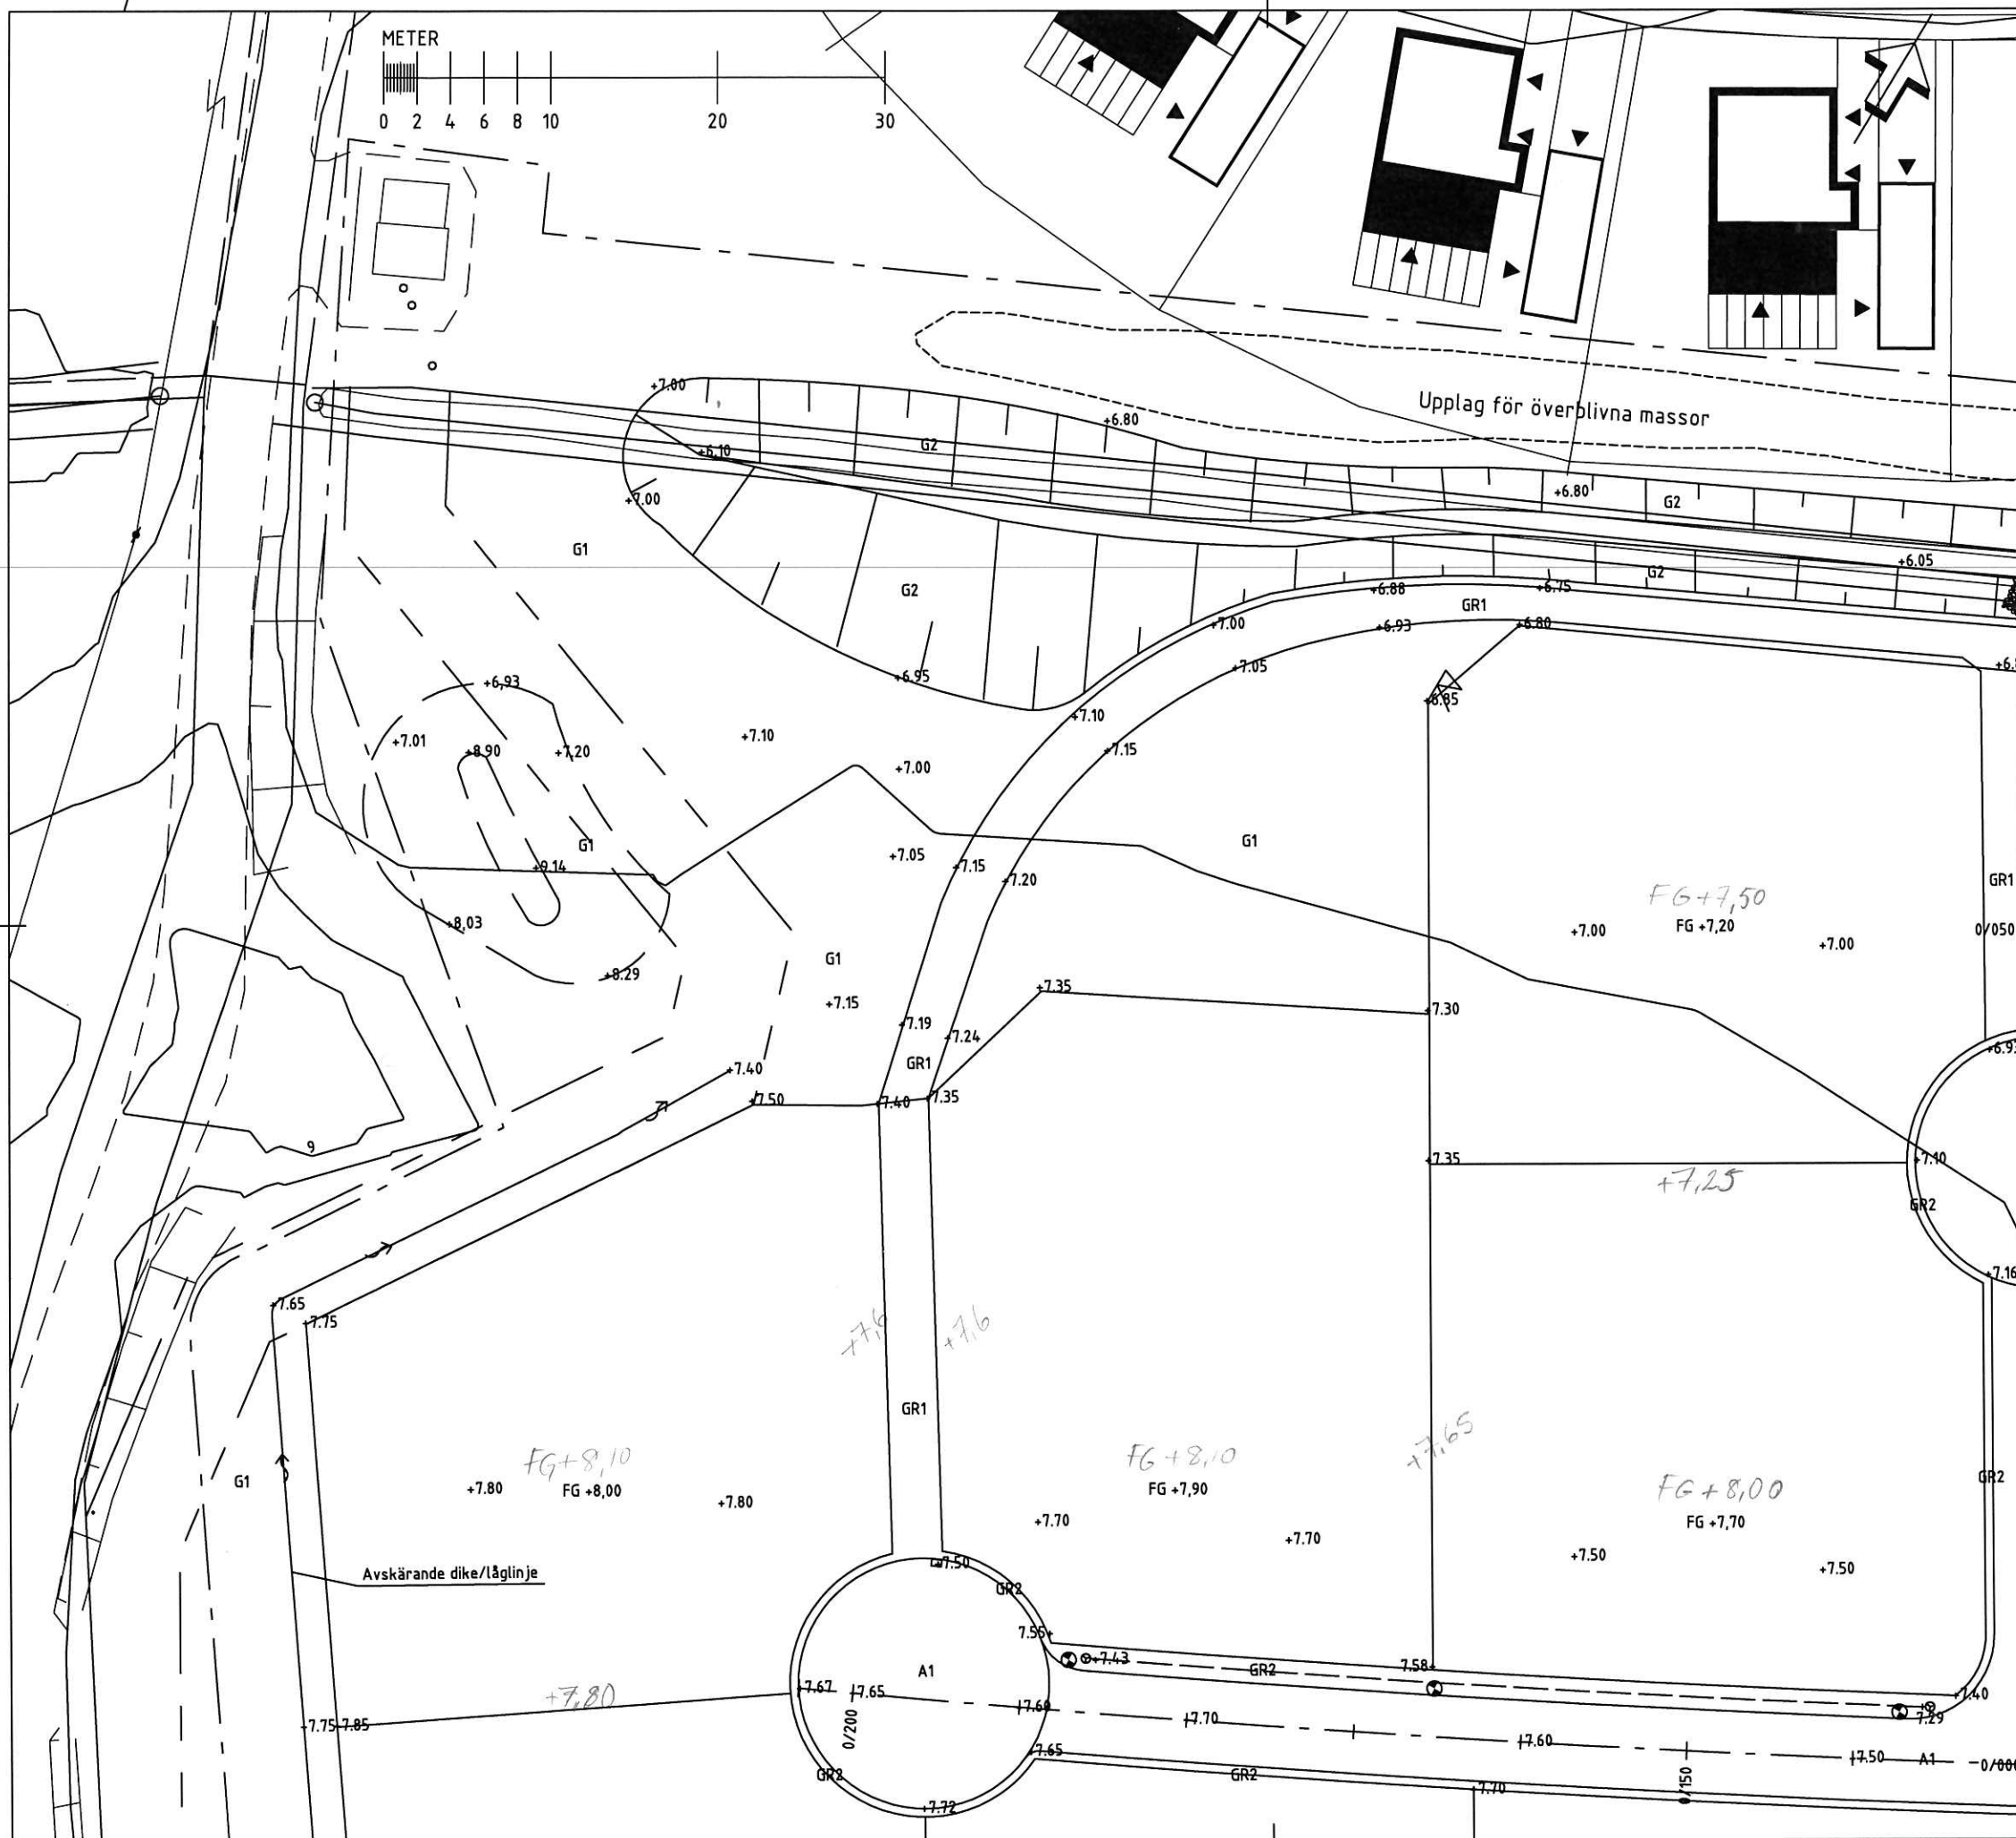

RELATIONSRTNING 2011-05-31

INFORMATION		A	RELATIONSRTNING	2011-05-31	CE
UPPRITTAD FÖR	BYGGA	SET	ART	YRKESOMRÅDE	DATUM
AROSEKEN EGNA HEM	STATUS	RELATIONSHANDLING			
MILJÖ & PROJEKTERINGS BYRÅN VÄSTERÅS	PROJEKT	GOTÖ, ETAPP 1 VÄSTERÅS MARKENTREPRENAD			
UPPRITTAD NR 10112	RTAD/REVISIT NR	MARKBEHANDLINGSPLAN, DEL 1			
DATUM 2010-09-30	MARKTYP	KL			
ANSVARIG KL	SKALA 1:200	MAPPA M-16.1-01	SET A		

