


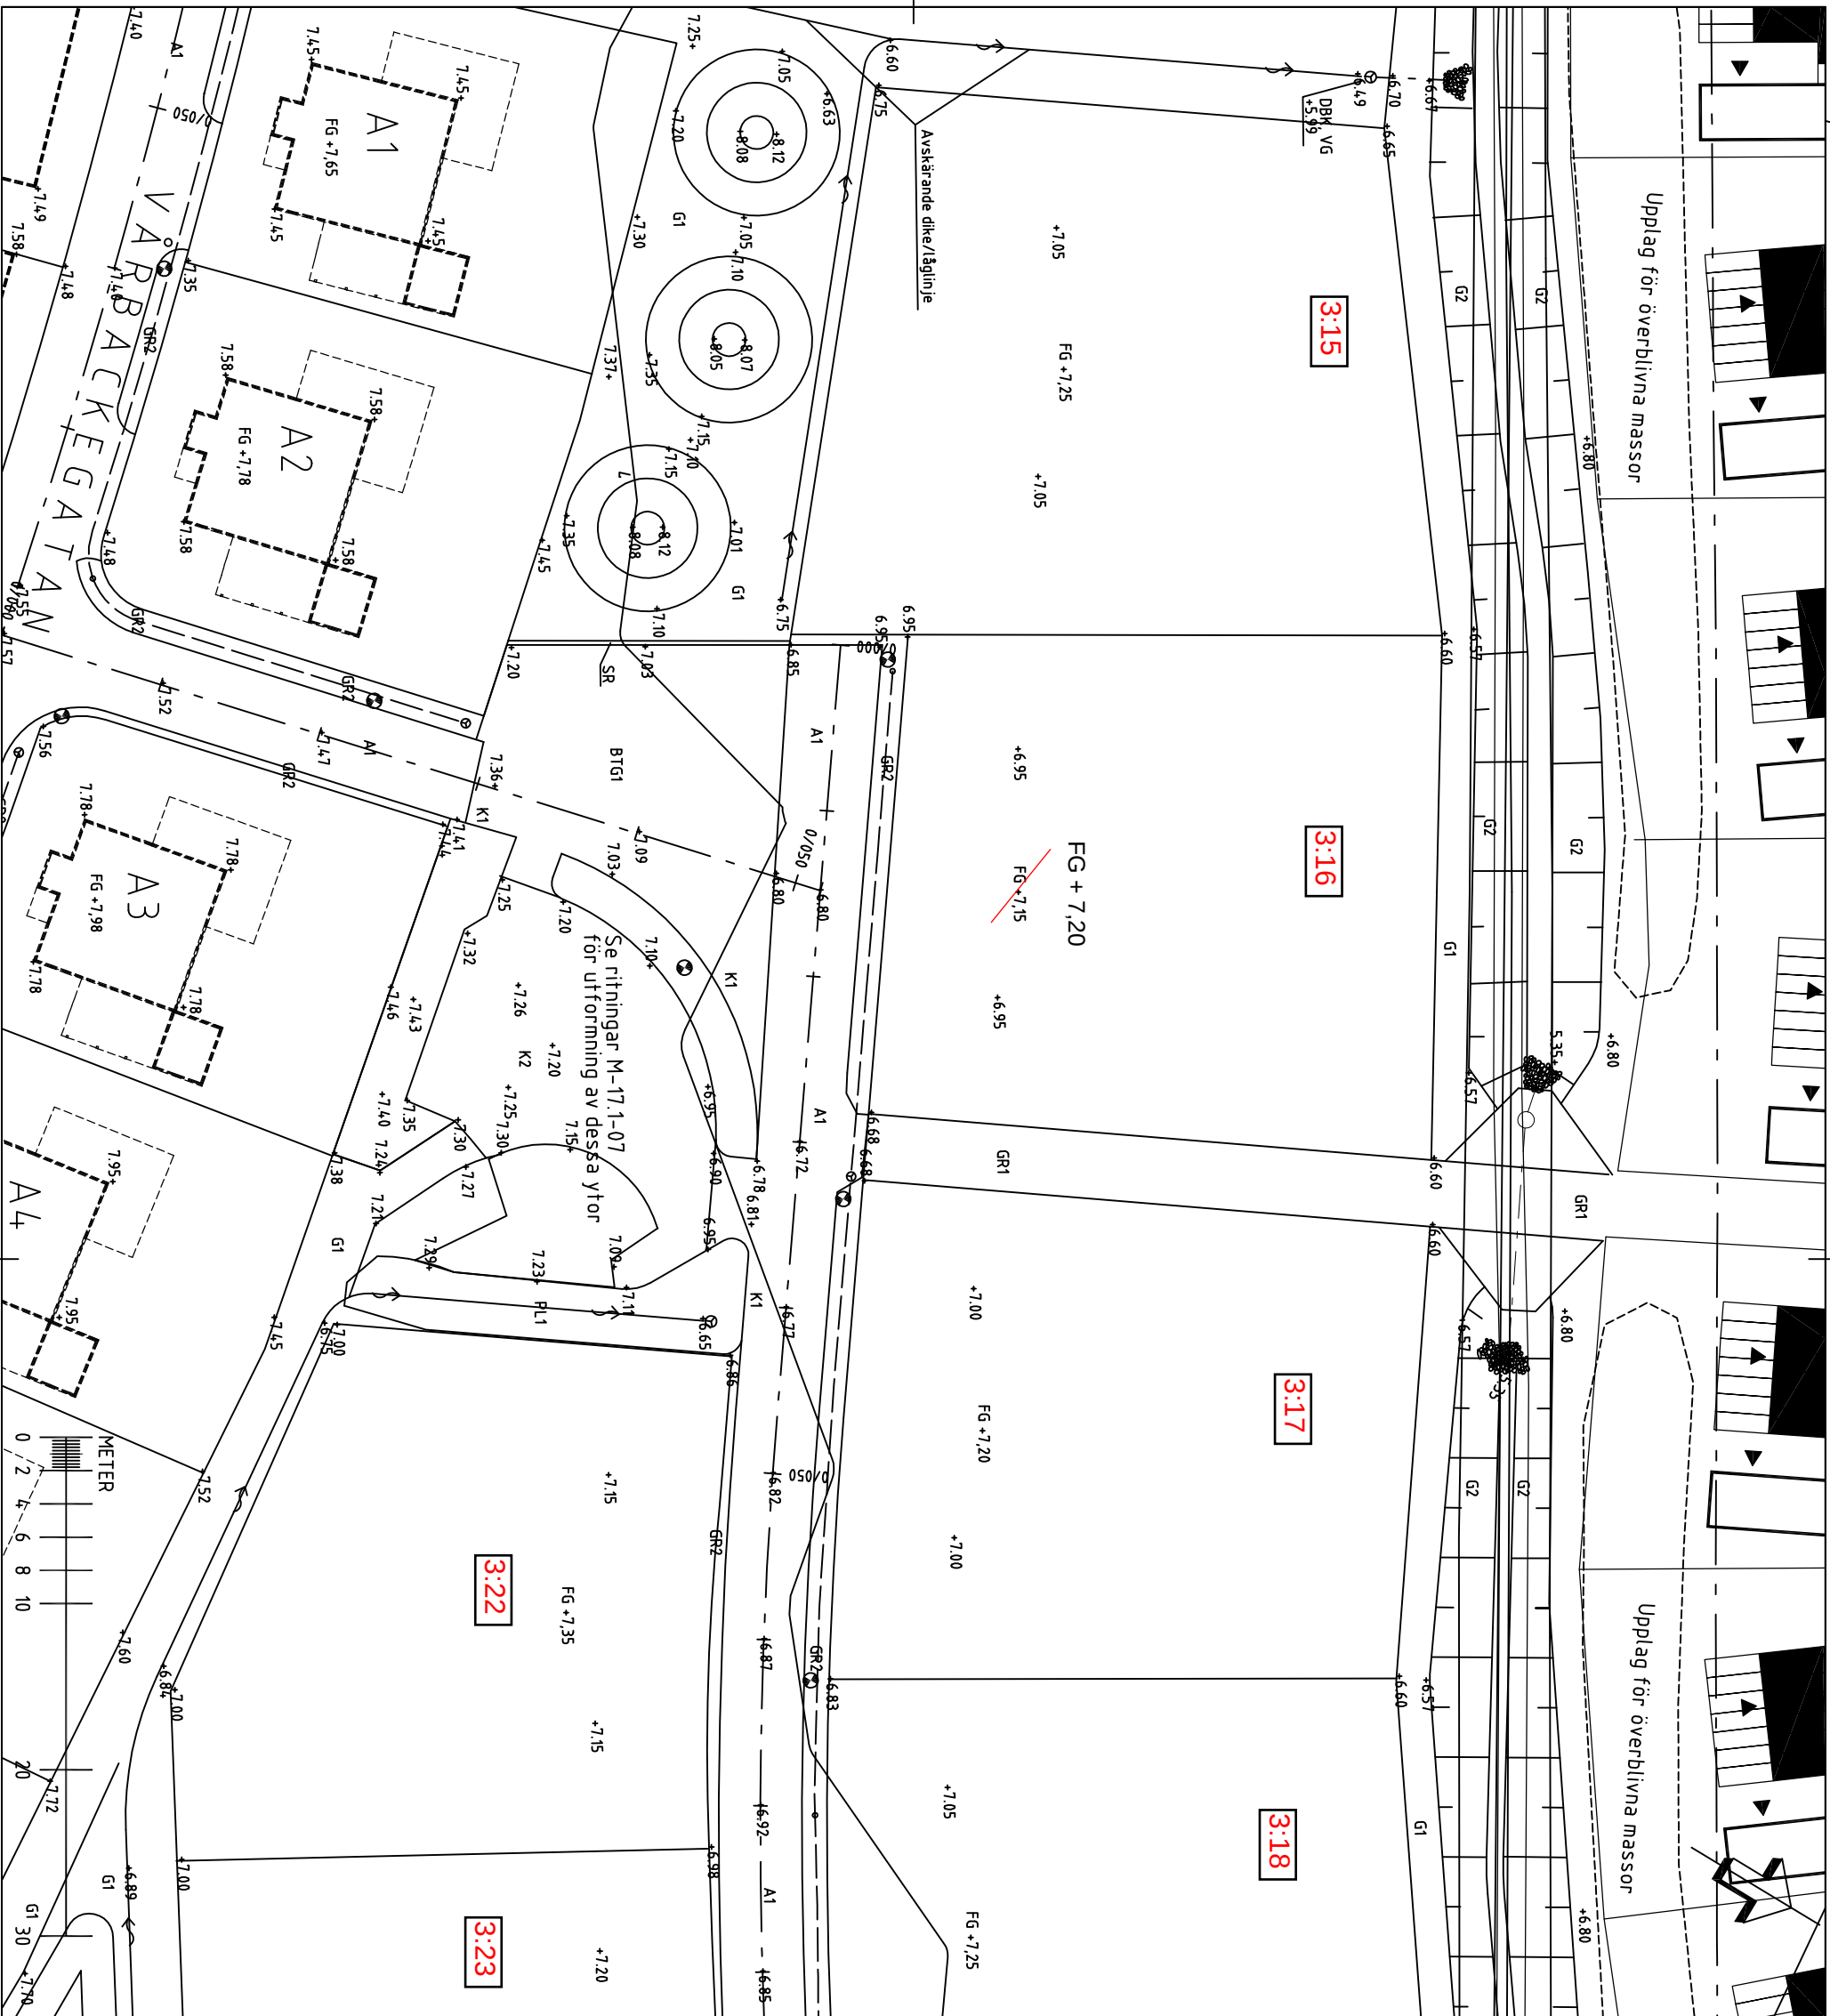

TECKENFÖRKLARING

ARBETSNORÅDESGRÄNS	-----
FASTIGHETSGRÄNS	-----
GRÄNS FÖR U-OMRÅDE, FÄR EJ BEBYGGAS	-----
ÄGOSLAGSGRÄNS	-----
NIVÅKURVA - BEFINTLIG	-----
KÖRBANKANT, MED SLÄNTKRÖN OCH SLÄNTFOT - BEFINTLIG	-----
BELYSNINGSSTOLPE - BEFINTLIG	
KÖRBANE, GÅNBANE - OCH GÅNG-/CYKELBANKANT - PROJEKTERAD	-----
STÖDBENSA, 0,25m - PROJEKTERAD	SR

VÄGGT MED LÄNGDMÄTNING - PROJEKTERAD	100	
DÄNINGSLEDNING, Ø 60 - PROJEKTERAD		
SKÅLDIRE MED FLÖDESRIKTNING - PROJEKTERAD		
DME MED SLÄNTRÖR OCH SLÄNTPOT - PROJEKTERAD		

MARKHÖJD - PROJEKTERAD	7,80
MARKHÖJD SOM BEHÅLLS - PROJEKTERAD	+6,95
NIVÅ FÖR FÄRDIGT GOLV FÖR BYGNADER	Fg +7,20
PROJEKTERAD	
DÄGGÄTTENBUNN MED GALLER-	DB

 DOK
 DROTTERBRUNN MED KOPPLIS -
 PROJEKTTERAD
 ORB
 RENSBRUNN - PROJEKTTERAD
 VÄGSKYL - PROJEKTTERAD
 BELYSNINGSTOLPE - PROJEKTTERAD

EROSIONSSKYDD - PROJEKTERAD

A1	ASFALTYTA, 500 mm ÖVERBYGGNAD, 40 mm ABT 11, 160/220 + 50 mm AG 16, 160/
A3	ASFALTYTA, 400 mm ÖVERBYGGNAD

GR1 GRUS/STENMJÖLŠYTÄ, 50 mm STENMJÖL
0-6 mm, 4,00 mm ÖVERBYGGNAD

GR3 GRUS/MAKADAMYTÀ, 150 mm MAKADAM 8-16 mm 150 mm ÖVERBYGGNAD

GR4 GRUSYTA, FÖRBEREDS FÖR FRAMTIDA ASF MED FÖRST. LAGER OCH BÄRLAGER GRUS


G2 GRÄSYTA, 100 VÄXTJORD, SÅDD ÄNGSBLA

FÖRKLARINGAR

SE MARKBEHANDLINGSPLAN, GRÖNYTOR FÖR MER
DETALJERAD BESKRIVNING AV YTSKITT OCH PLANTERINGAR

ANMÄRKNING

KOORDNATSYSTEM SWEREF 99 1630
HÖJDSYSTEM RH00

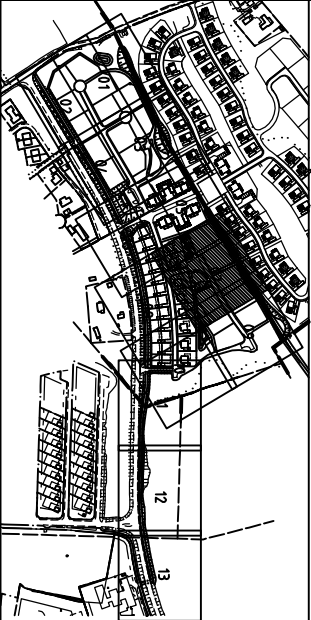

RELATIONSRITNING 2011-05-31

[illegible]